


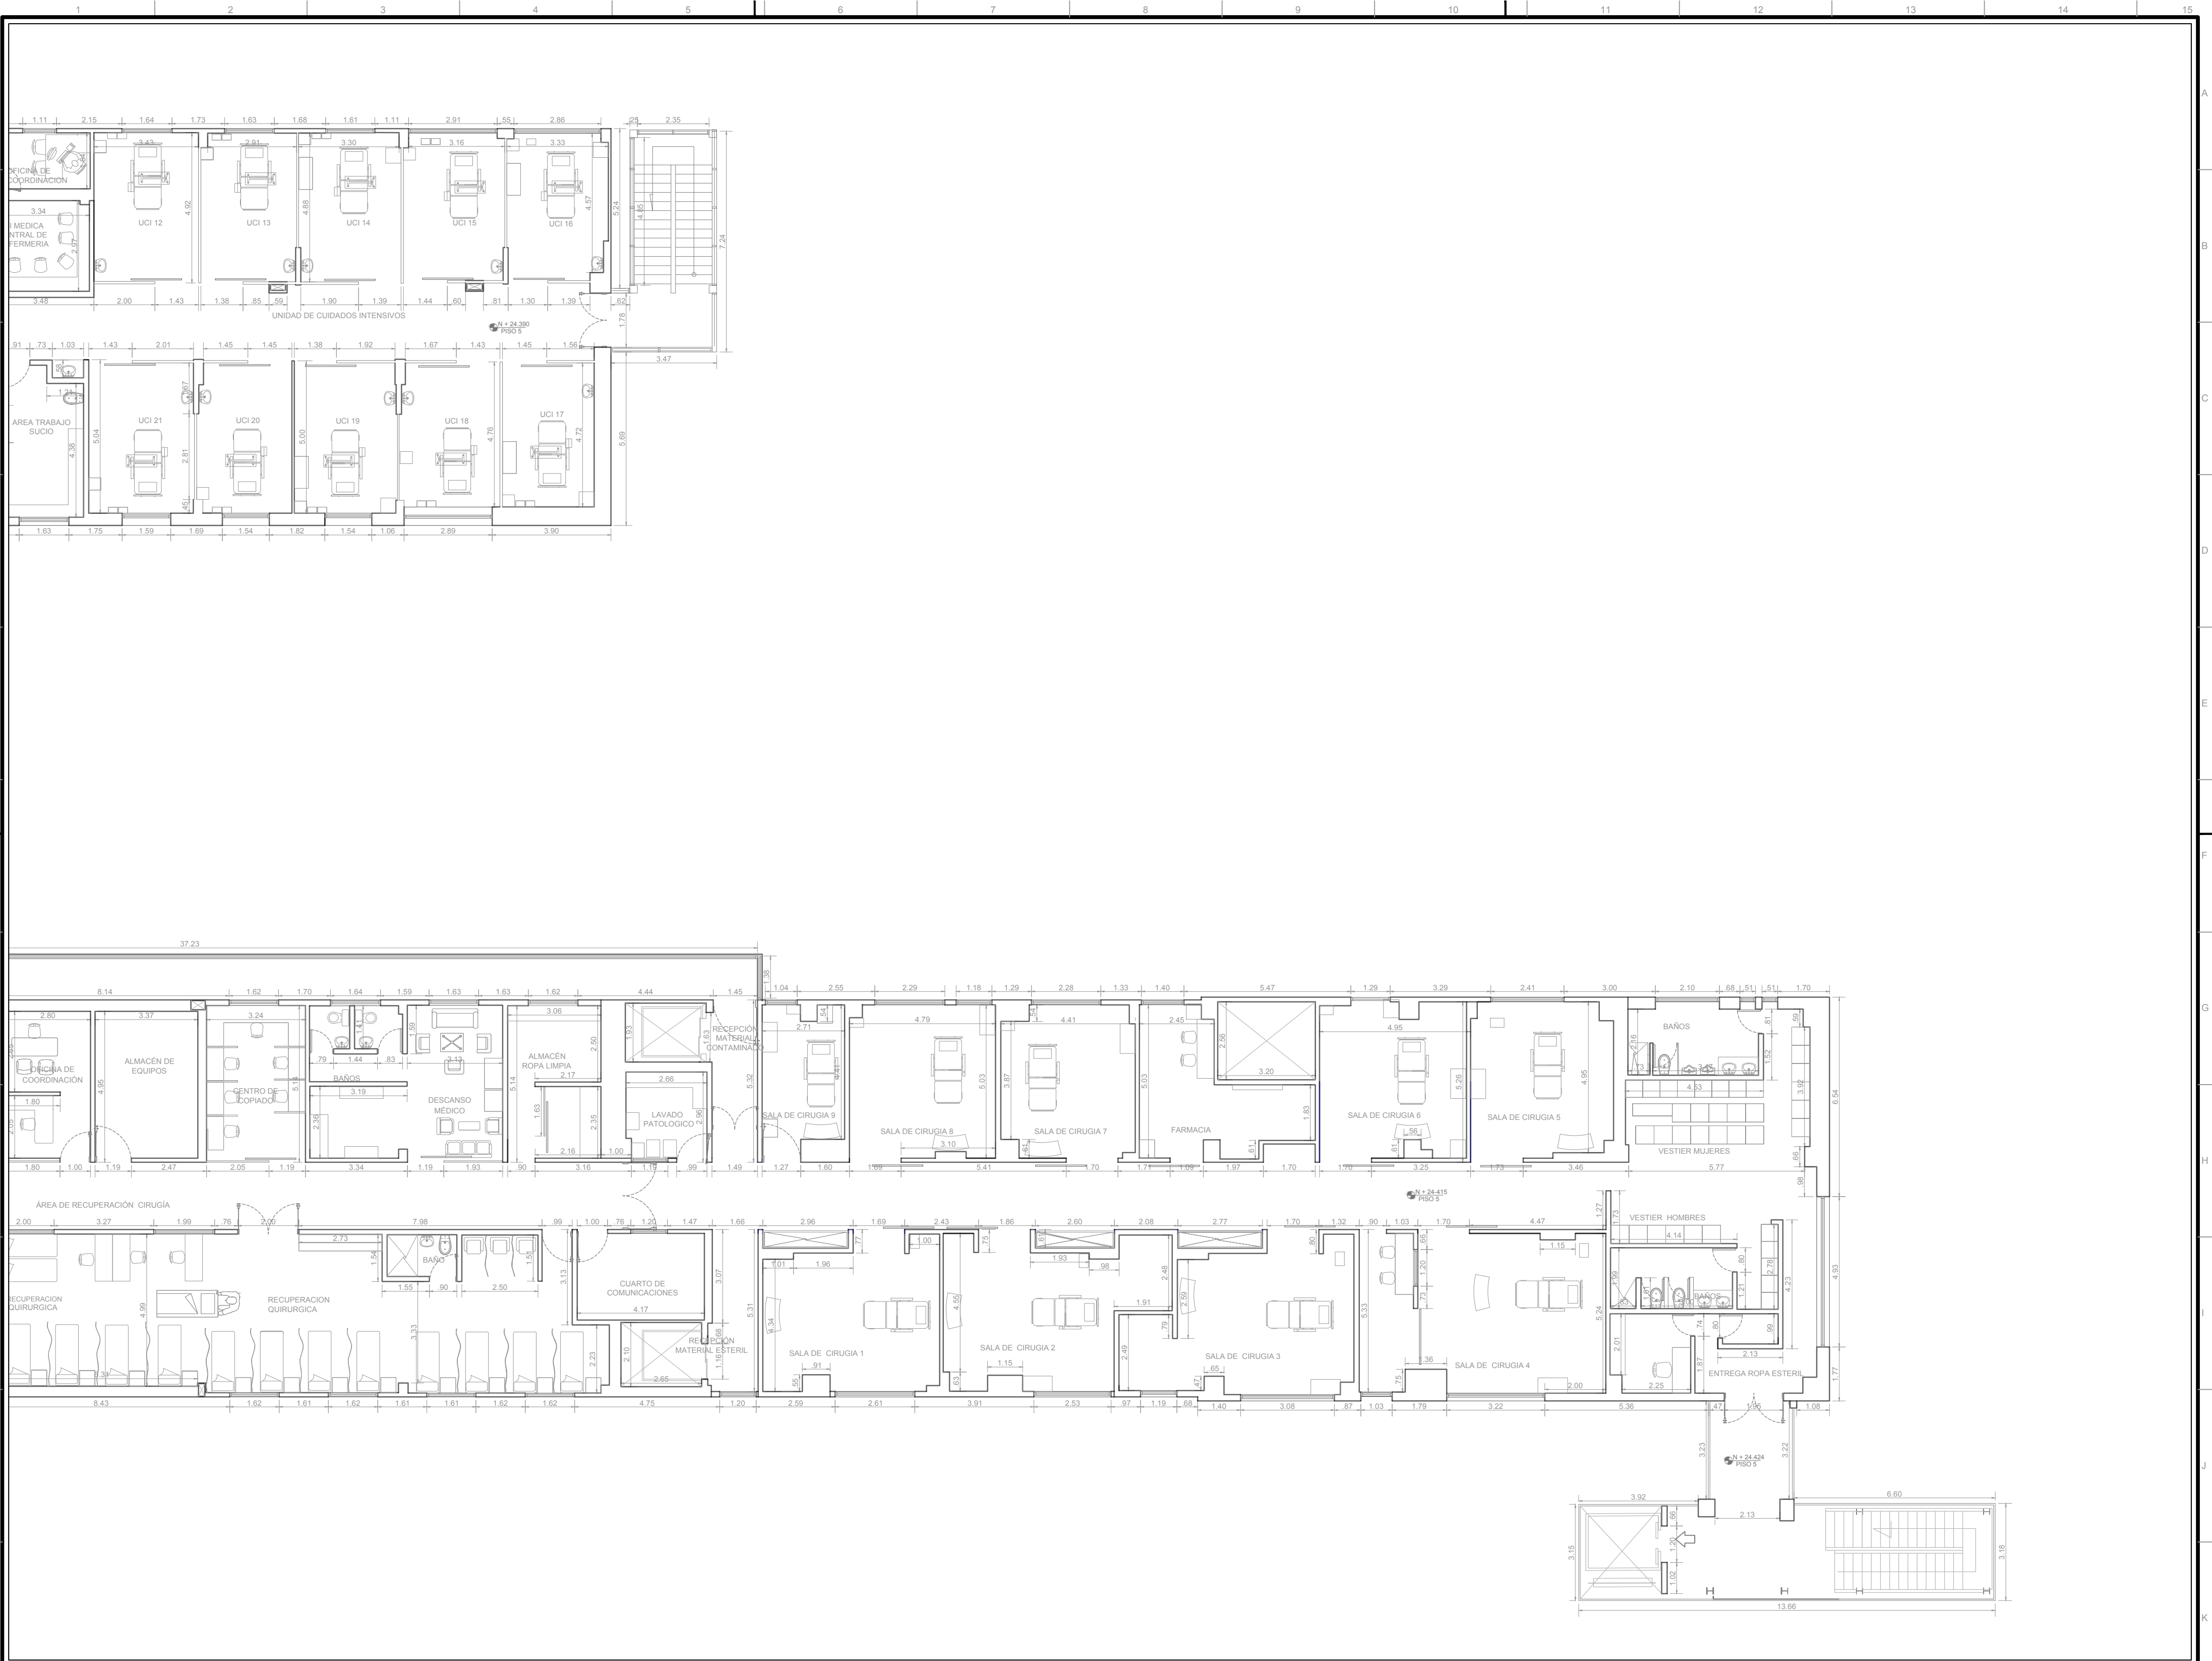

NOTA:

- La información en este plano corresponde al levantamiento arquitectónico realizado el 22 de marzo de 2017.
- Medidas arquitectónicas en metros.
- Los niveles corresponden a: BM Arquitectónico = 10.00 y GPS 2 = 2607.516 localizado en el Paisajismo.

|      |            | REVISIÓN               |                                   |                                  |                 |
|------|------------|------------------------|-----------------------------------|----------------------------------|-----------------|
| REV. | FECHA      | LABOR REALIZADA        | REALIZO                           |                                  |                 |
|      |            |                        |                                   |                                  |                 |
|      |            |                        |                                   |                                  |                 |
|      |            |                        |                                   |                                  |                 |
| A    | 20-02-2017 | LEVANTAMIENTO AS-BUILT | ESTRUCTURAS Y ACABADOS INTEGRALES | FECHA: FEB-2017<br>ESCALA: 1:125 | PLANO: 21 DE 28 |

1 - ARQUITECTURA  
C - SALAS DE CIRUGIA  
PISO 5

INSTITUTO NACIONAL DE  
CANCEROLOGÍA E.S.E.  
CALLE 1 # 9-85 BOGOTÁ D.C.