


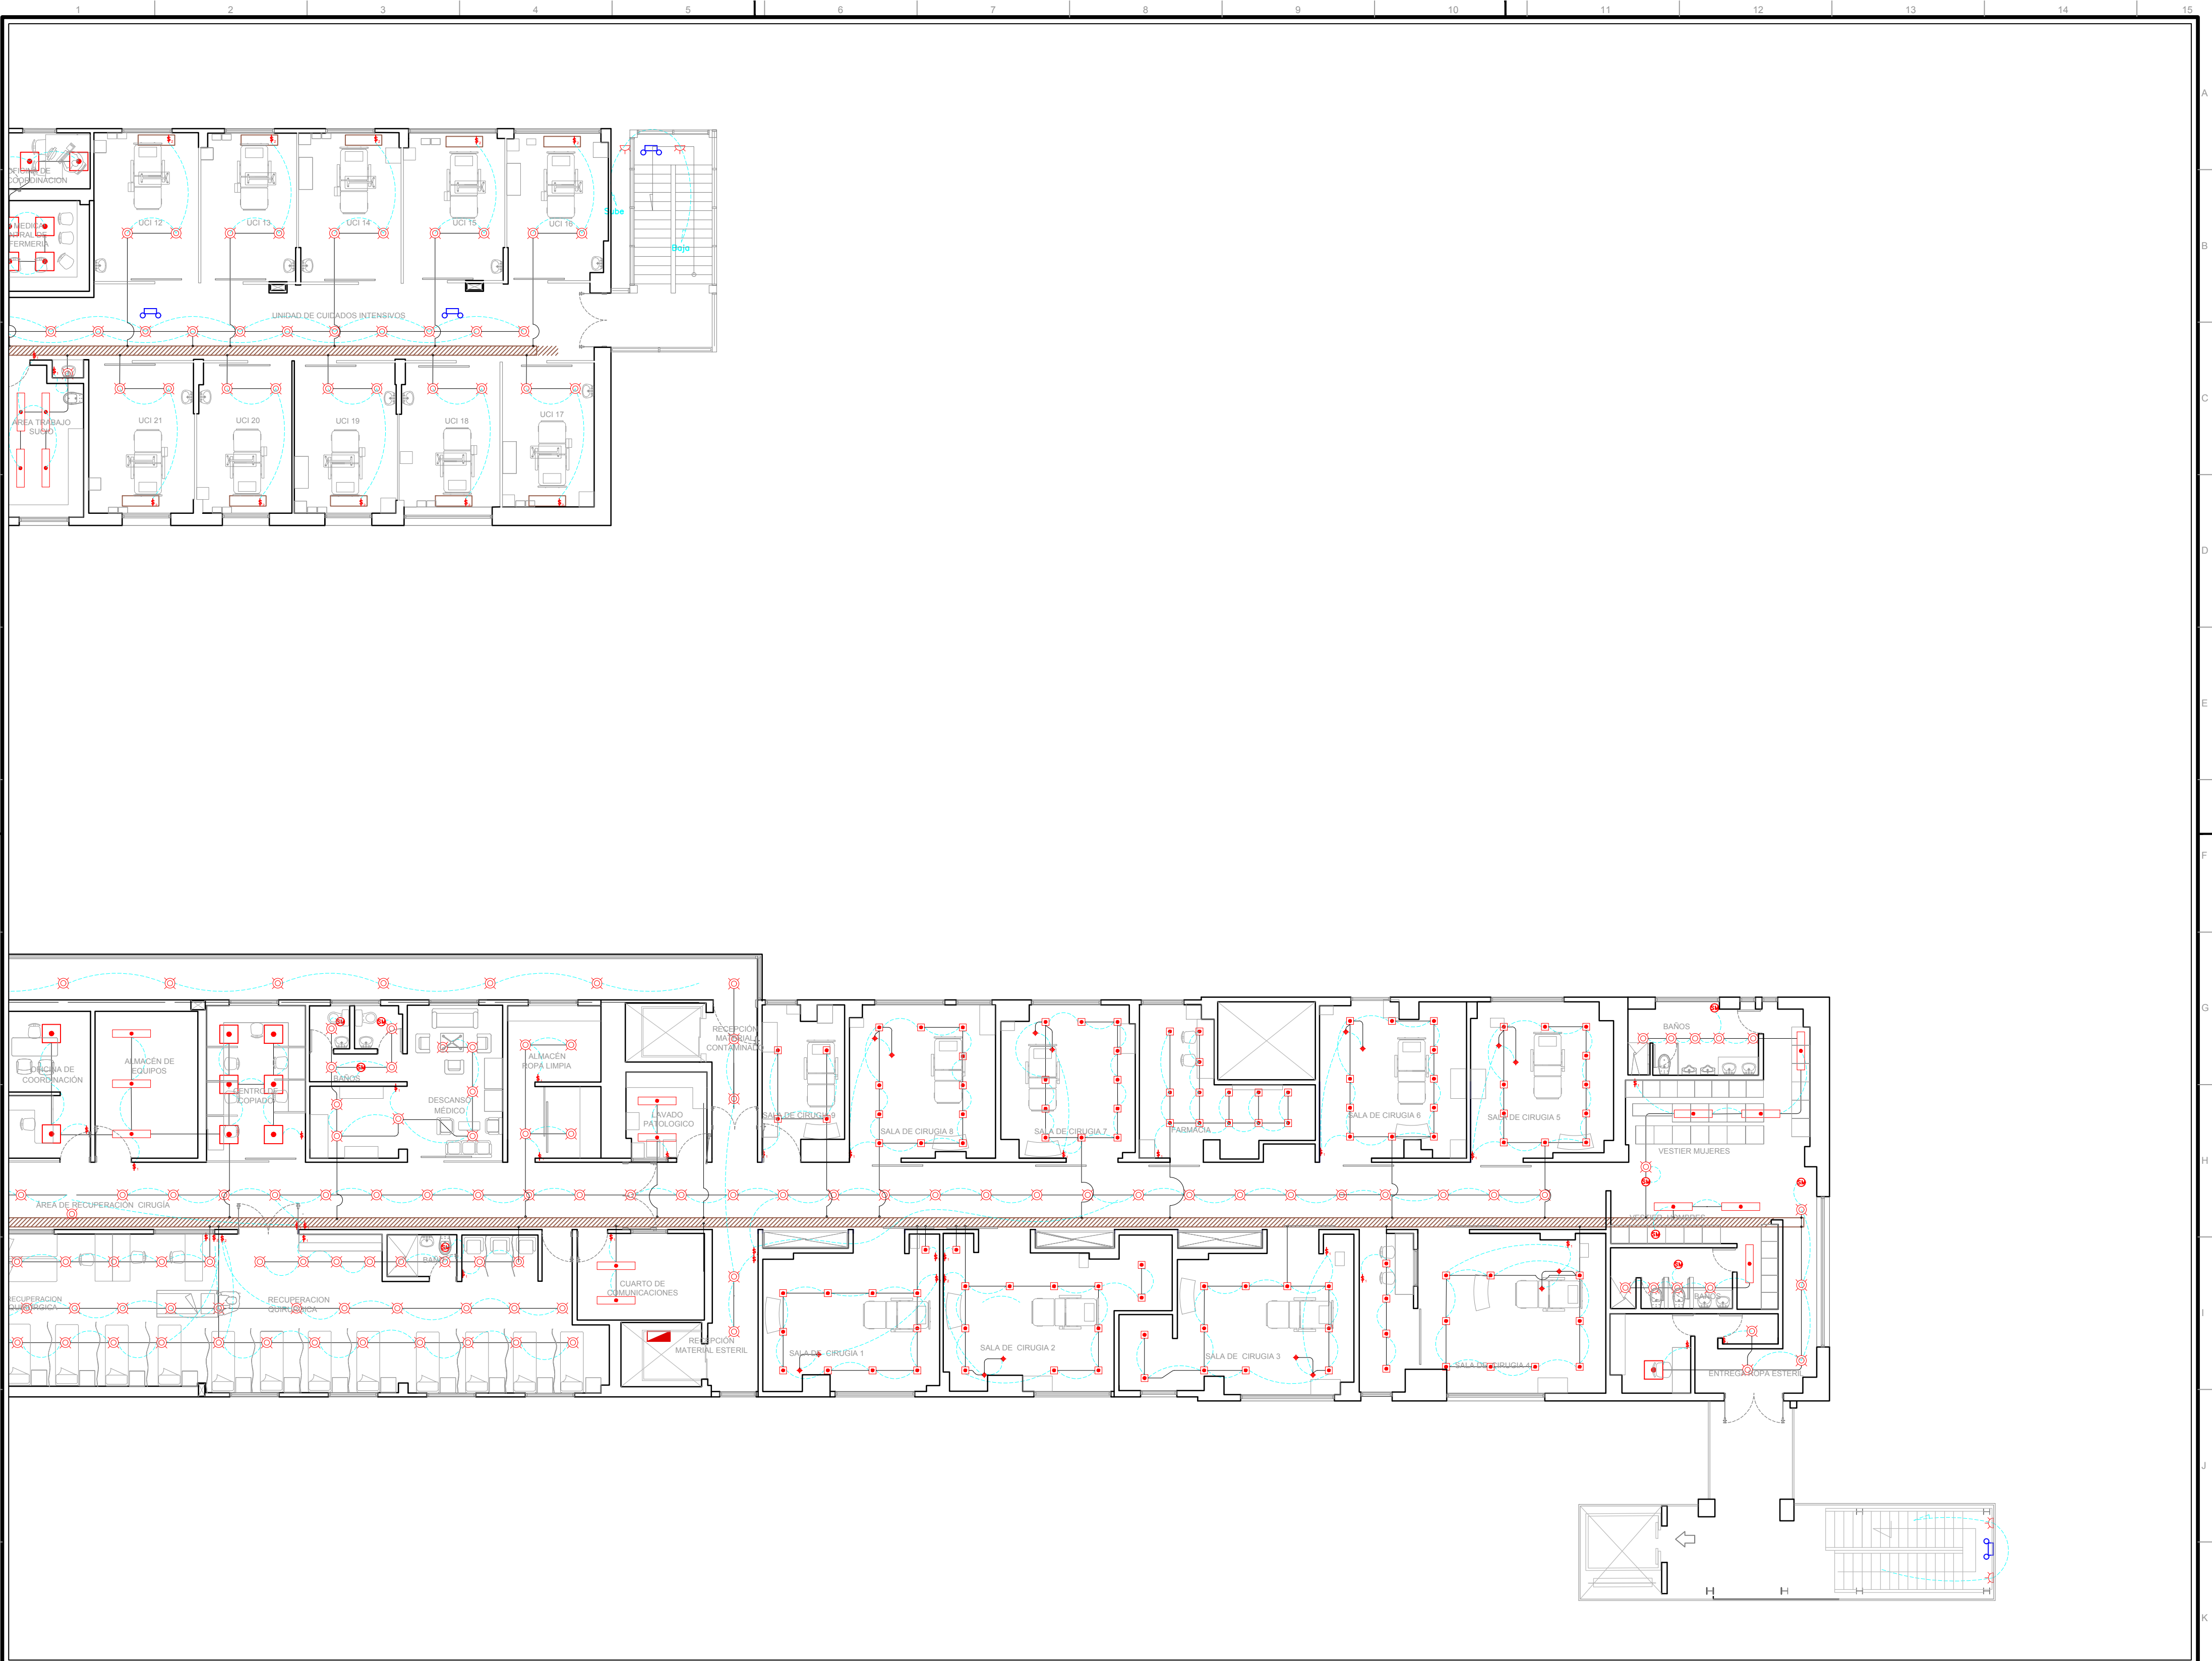

NOTA:

- LA INFORMACION EN ESTE PLANO CORRESPONDE AL LEVANTAMIENTO ARQUITECTONICO Y ACTUALIZACION DE REDES A FECHA 25 ENERO 2017
- MEDIDAS ARQUITECTONICAS EN METROS.

CONVENCIONES - RED ELECTRICA

PARLANTE SONIDO

SALIDA DE SONIDO

TOMA VOZ Y DATOS

TOMA REGULADA

TOMA NORMAL

TV

TOMA GFCI

INTERRUPTOR SENCILLO, DOBLE, TRIPLE

INTERRUPTOR CONMUTABLE SENCILLO, DOBLE, TRIPLE

SENSOR DE MOVIMIENTO

TOMA TELEVISION

TOMA GFCI

INTERRUPTOR SENCILLO, DOBLE, TRIPLE

INTERRUPTOR CONMUTABLE SENCILLO, DOBLE, TRIPLE

SENSOR DE MOVIMIENTO

LAMPARA DE 0.60 x0.60

BALA EMBEBIDA

PUNTO DE DERIVACION

ILUMINACION EN CIELORASO

LAMPARA 2x1.20

CONTROL DE ILUMINACION

TUBERIA EN TECHO

BANDEJA ELECTRICA

TABLERO GENERAL DE PISO

LAMPARA DE EMERGENCIA

APLIQUE DE PARED

		REVISIÓN	
REV.	FECHA	LABOR REALIZADA	REALIZO
A	20-02-2017	LEVANTAMIENTO AS-BUILT	ESTRUCTURAS Y ACABADOS INTEGRALES

FECHA: FEB-2017

ESCALA: 1:125

PLANO: 21 DE 26

ESTRUCTURAS & Acabados Integrales

5 - RED ILUMINACION C - SALAS DE CIRUGIA

PISO 5

Por el control del cáncer

INSTITUTO NACIONAL DE CANCEROLOGÍA E.S.E.
CALLE 1 # 9-85 BOGOTÁ D.C.